
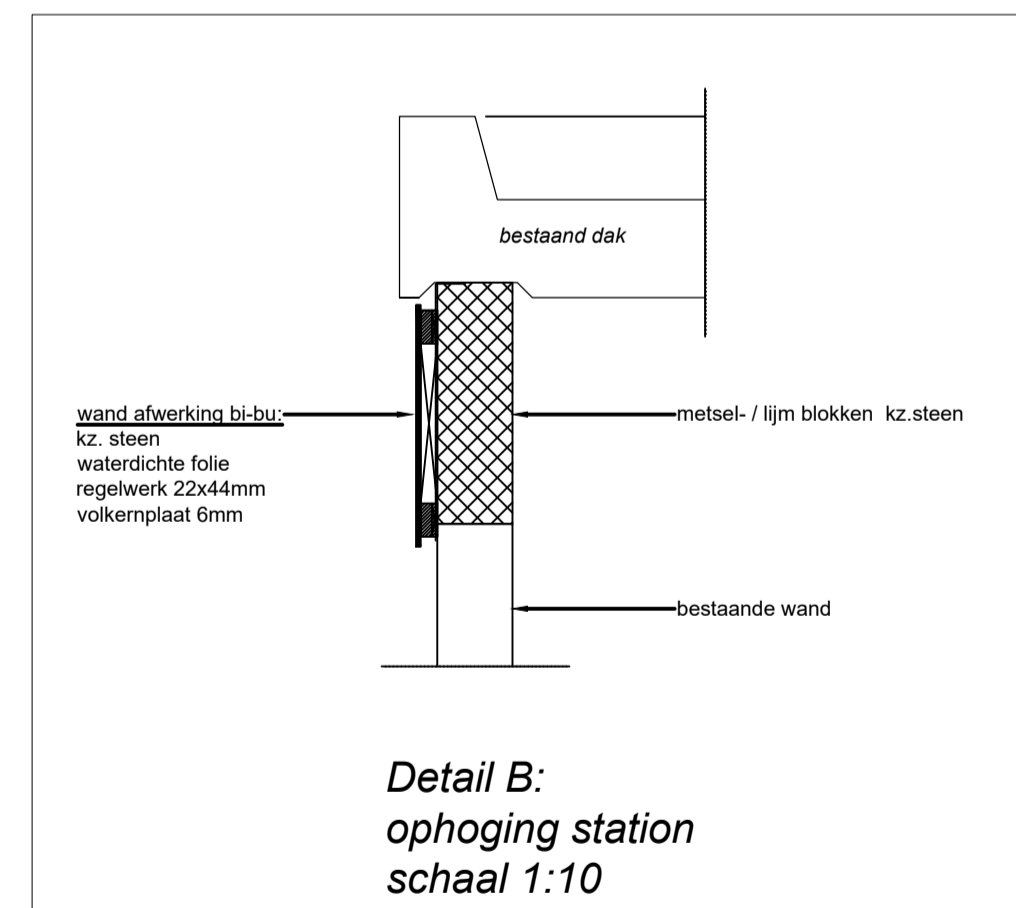
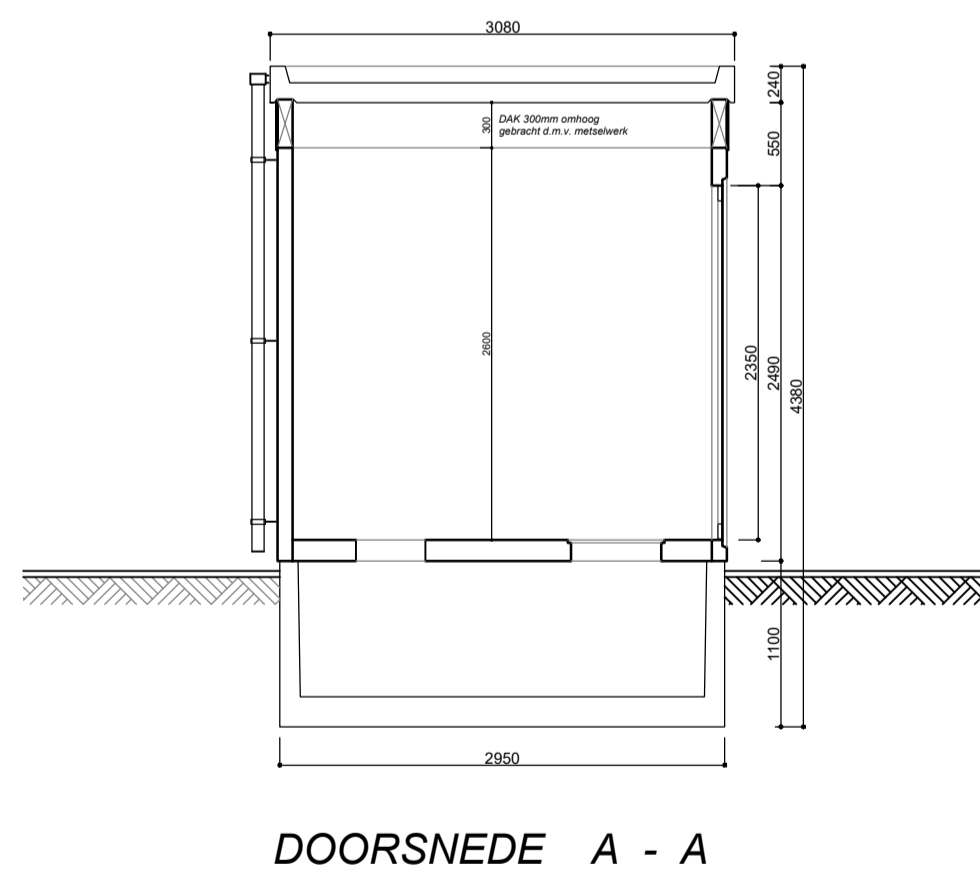


SITUATIE:  
schaal 1:200 - zien te vullen met gegevens locatie door opdrachtgever

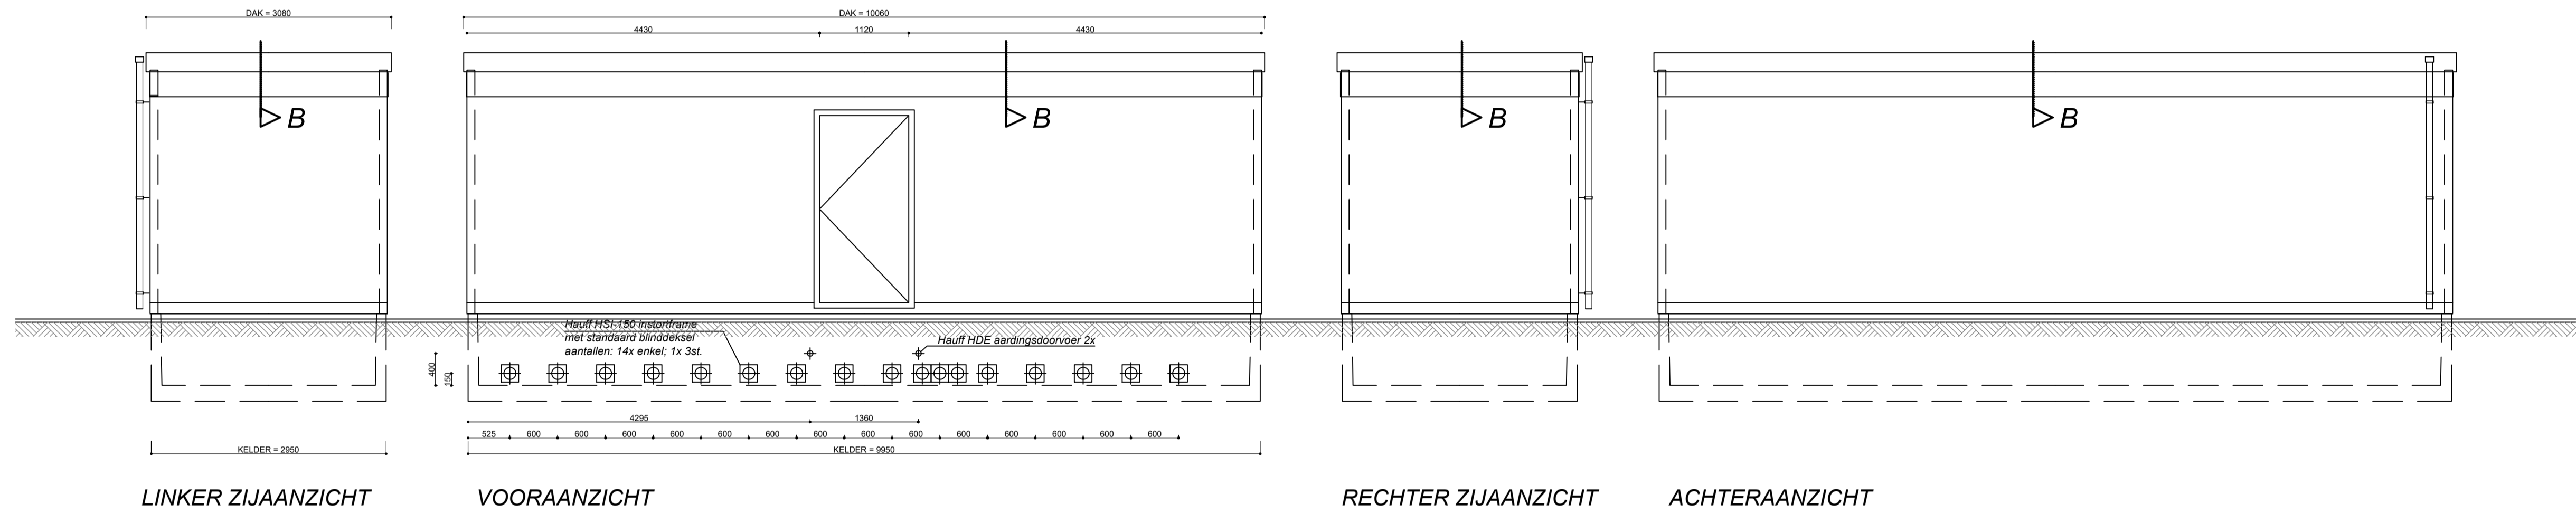

**AFMETINGEN:**  
Huis uitwendig: 10000 x 3020mm  
inwendig: 9800 x 2780mm  
Kelder uitwendig: 5950 x 2950mm

**HOOGTE:**  
Huis uitwendig: 3340mm  
inwendig: 2900mm  
Kelder uitwendig: 1100mm  
inwendig: 900mm

bebouwd oppervlak 28,5m<sup>2</sup>

**GEWICHTEN:**  
Huis met dak: 36,0 ton [dak 9,9 ton]  
kelder: 21,4 ton

Ingericht gewicht:  
Totaal: 80,3 ton t.b.v. funderingsbelasting

Bij funderen op staal grond spanning 3,2 N/mm<sup>2</sup>

**VOORZIEIINGEN:**  
- deur voorzien van deur uitzetter, waarschuwingsplaat en deurgreep.  
- Bij plaatsing huis op kelder wordt de afdichting gewaarborgd d.m.v. compriband.

**STANDAARD AFWERKING UITWENDIG:**  
Wanden huis kunstharsemulsie met gebroken steentjes  
kleur RAL 7043 (verkeersgrijs)  
Dak: elastische waterdichte epoxycoating  
randkleur RAL 7043 (verkeersgrijs)  
Kelder: zwart gebetumineerd  
Deur en hwa: kleur RAL 7043 (verkeersgrijs)

**STANDAARD AFWERKING INWENDIG:**  
Wanden huis en dak witte veegvaste verf  
Vloer: grijze coating  
Kelder: geen

**OVERIGE AFMETINGEN:**  
Dagmaat deur: 2300x1120  
Deur uit staalprofiel 2mm

**GEWAPEND BETON:**  
Betonstaal: nette: B500A staven: B500B (NEN-EN 10080:2005)

Betondeel + dak station  
binnenzijde: beton sterkte C35 / 45 (NEN-EN 206-1)  
milleuklasse: XC1 (NEN-EN 206-1)  
buitenzijde: beton sterkte C35 / 45 (NEN-EN 206-1)  
milleuklasse: XC1, XC2 en XC4 (NEN-EN 206-1)

Gewaarmerkt als  
behorende bij besluit  
20 november 2020

REV.	DATUM	OMSCHRIJVING	GETEKEND	GECONTR.
OPDRACHTGEVER		 brengt energie		
PROJECTOMSCHRIJVING		Zonnepark Musselkanaal Inkoopstation POSTADRES: Visser & Smit Hanab B.V. Afdeling Integrale Projecten Postbus 305 3350 AH Papendrecht		
TEKENINGOMSCHRIJVING		Detailtekening Inkoopstation BEZOEKADRES: Visser & Smit Hanab B.V. Afdeling Integrale Projecten Buitenvaart 1201 8905 SG Hoogeveen Tel: +31 522 239 359 Email: ip@vshanab.nl		
FASE	STATUS			
AS BUILT	DEFINITIEF			
TEKENAAR	CONTROLEUR	PROJECTLEIDER		
GOO	JBR	JBR		
SCHAAL	DATUM	FORMAAT	PROJECTNUMMER	TEKENINGNUMMER
1:50	13-03-2020	a1	B790417	0201 V1.1

Deze tekening is eigendom van Visser & Smit Hanab B.V., zonder haar toestemming mag niets van deze tekening worden gekopieerd, gebruikt of aan derden ter inzage worden gegeven.