



> Retouradres Postbus 16191 2500 BD Den Haag

Omgevingsdienst Noordzeekanaalgebied
De heer P. Tuithof
Ebbehout 31
1507 EA Zaandam

Inspectie Leefomgeving en Transport

Afval, Industrie en Bedrijven
Handhaving Industrie en Ruimte
Postbus 16191
2500 BD Den Haag

Contactpersoon

W.J. Plaatsman
willem.plaatsman@ILenT.nl

Ons kenmerk
146184

Uw kenmerk
-

Bijlage(n)
gewaarmerkte stukken

Datum 31 mei 2017
Betreft verklaring van geen bezwaar artikel 8.9 Wet luchtvaart

Geachte heer Tuithof,

Op 20 april 2017 heb ik uw verzoek ontvangen om een verklaring van geen bezwaar (vvgb) als bedoeld in artikel 8.9 van de Wet luchtvaart in verband met de bouw van vier windturbines als uitbreiding op het bestaande windturbinepark Havenwind in de gemeente Amsterdam. Ik heb besloten de gevraagde verklaring van geen bezwaar af te geven en heb daarbij het volgende overwogen.

Formele aspecten

In artikel 8.9, eerste lid van de Wet luchtvaart is bepaald dat bij de verlening van een omgevingsvergunning waarbij met toepassing van artikel 2.12, eerste lid, onder a, onder 2° of 3°, of 2.12, tweede lid, van de Wet algemene bepalingen omgevingsrecht (Wabo) van het geldende bestemmingsplan wordt afgeweken en bij de toepassing van artikel 3.3, derde lid, van die wet het luchthavenindelingbesluit (Lib) in acht wordt genomen.

In het derde lid van het voornoemde artikel 8.9 is bepaald dat bij de toepassing van de bedoelde artikelen van de Wabo van het Lib kan worden afgeweken, indien van de bevoegde ministers een verklaring is ontvangen, dat tegen de afwijking geen bezwaar bestaat.

Inhoudelijke aspecten

De gemeente heeft het verzoek ingediend om te mogen afwijken van artikel 2.2.2 van het Lib. De vvgb is aangevraagd vanwege de doorsnijding van een Lib-toetsvlak met maximaal 39 meter. De toetshoogte betreft 149,2m NAP. Aangezien het bouwplan voor dit windpark volgt op eerdere plannen voor windturbines in het westelijk havengebied van Amsterdam, waar de Luchtverkeersleiding Nederland (LVNL) bij betrokken was, is het bouwplan voor advies de LVNL aangeboden.

De inspectie toetst of de realisatie van het bouwplan gevolgen heeft voor de vliegprocedures van luchthaven Schiphol. Voor de beoordeling van het gemeentelijk verzoek zijn de posities en hoogtes in onderstaande tabel aangehouden.

Inspectie Leefomgeving en Transport

ILT/Afval, Industrie en Bedrijven
Handhaving Industrie en Ruimte

Ons kenmerk
146184

windturbine	Xrd	Yrd	Tiphoogte	Fundatiehoogte
HW6	115131	490273	149,2m NAP	1,2m NAP
HW7	115254	489978	149,2m NAP	1,2m NAP
HW8	115424	489707	149,2m NAP	1,2m NAP
HW9	115629	489473	149,2m NAP	1,2m NAP

Vastgesteld is dat de realisatie van de vier windturbines HW6 tot en met HW9 geen effect hebben op de aan- en uitvliegprocedures van de luchthaven Schiphol. De LVNL heeft het bouwplan beoordeeld op de invloed op de correcte werking van elektronische navigatie-, communicatie en landingshulpmiddelen. De beoordelingen vinden plaats aan de hand van internationale burgerluchtvaartcriteria (Annex 10 van ICAO). De LVNL heeft schriftelijk te kennen gegeven in de brief van 11 mei 2017, kenmerk PRO/PDS/A2017/031/7182, op basis van de beoordelingen geen bezwaar te hebben tegen het ingediende bouwplan.

Conclusie en beslissing

Gelet op bovenstaande beoordelingen en gezien het gestelde in artikel 8.9 van de Wet luchtvaart, heb ik besloten de door u gevraagde verklaring van geen bezwaar te verlenen.

Slotbepalingen

Voor zover bovengenoemd verzoek is ingediend in het kader van een projectbesluitprocedure ingevolge de Wro, dan wel een omgevingsvergunning ingevolge de Wabo, houdt deze verklaring niet in dat de Inspectie voor Leefomgeving en Transport in het kader van die procedure de aanvraag ook op overige ruimtelijke gronden heeft beoordeeld.

Voor de mogelijkheden van beroep ingevolge hoofdstuk 8 van de Algemene wet bestuursrecht worden de verklaring van geen bezwaar als bedoeld in artikel 8.9, derde lid van de Wet luchtvaart en het besluit waarop de verklaring betrekking heeft, als één besluit aangemerkt. Belanghebbenden kunnen tegen dit laatstgenoemde besluit bezwaar indienen. De gemeente maakt bekend wanneer dat kan.

Hoogachtend,

DE STAATSSCRETARIS VAN INFRASTRUCTUUR EN MILIEU,

namens deze,

DE INSPECTEUR ILT/DOMEIN AFVAL, INDUSTRIE EN BEDRIJVEN



W.J. Plaatsman

DATUM

31-mei-2017

GEEN BEZWAAR ~~BEZWAAR~~

INSPECTIE LEEFOMGEVING EN TRANSPORT



Inspectie Leefomgeving en Transport
Ministerie van Infrastructuur en Milieu

Aanvraag

Verklaring van geen bezwaar binnen
het beperkingengebied rond Schiphol

Met dit formulier vraagt u om een verklaring van geen
bezwaar volgens het Luchthavenindelingbesluit Schiphol (LIB).

Stuur het formulier naar ILT, AIB

Postbus 16191, 2500 BD Den Haag of via www.ilent.nl/digitalepostbus

Onvolledig of onjuist ingevulde formulieren (inclusief het niet
meesturen van de gevraagde bijlagen) worden niet in behandeling
genomen.

Meer informatie

T 088 489 00 00 | www.ilent.nl

1

Gegevens aanvrager

1.1 Naam gemeente

Provincie Noord-Holland, Omgevingsdienst Noordzeekanaalgebied

1.2 Adres

Ebbehout 31, (Postbus 205 1500 EE)

1.3 Postcode en plaats

1150 EA, Zaandam

1.4 Naam behandelend ambtenaar

W.H. Tuuthof

☒ Dhr.

☐ Mevr.

1.5 Telefoonnummer en E-mailadres

06 38 14 96 73

ipm.tuuthof@odn2kg.nl

2

Reden aanvraag

Welke paragrafen beantwoorden

2.1 Reden van de aanvraag

☐ Geluidhinder en externe veiligheid (Art. 2.2.1)

3.4, 5, 10 en 11

☐ Hoogtebeperkingen objecten (Art. 2.2.2 en Art. 2.2.2a)

3.4, 6, 10 en 11

☐ Vogel aantrekkend grondgebruik/bestemmingen (Art. 2.2.3)

3.4, 7, 10 en 11

☐ Vaste laserinstallatie (Art. 2.2.4)

3.4, 8, 10 en 11

☐ Windturbines (Art. 2.2.4 en Art. 2.2.2)

3.4, 9, 10 en 11

3

Soort aanvraag

3.1 Om wat voor type aanvraag gaat
het?

☐ Omgevingsvergunning

☐ (Postzegel)bestemmingsplan

☐ Ruimtelijke onderbouwing

Aanvraag

Verklaring van geen bezwaar binnen het beperkingengebied
rond Schiphol
Inspectie Leefomgeving en Transport
Ministerie van Infrastructuur en Milieu

4

Gegevens aanvrager van het project

- 4.1 Naam initiatiefnemer
- 4.2 Adres
- 4.3 Postcode en woonplaats
- 4.4 Locatie van het project (adres en plaats)
- 4.5 Omschrijving van het project

Wind Group Holland B.V.

Nachtegal 5, (Postbus 71 1960 AB)

11965 EB IJmuiden

Kadastrale sectie A nr. 1416 te Amsterdam

De bouw van 4 windturbines uitbreiding van het bestaande windturbine park IJmuiden.

5

Geluidhinder en externe veiligheid (Art. 2.2.1 LIB)

- 5.1 Betreft het een gebouw bestemd voor wonen? ☐ Ja ☐ Nee
- 5.2 Is er sprake van bouwen in een bestaande open ruimte met omringende, aaneengesloten bebouwing? ☐ Ja, aantal woningen: ☐ Nee
- 5.3 Is er een toename van het aantal woningen? ☐ Ja ☐ Nee
- 5.4 Hoe hoog is de geluidsbelasting (Ke) op de (nieuwe) locatie? Ke
- 5.5 Is er sprake van herbouw, verbouw of vervangende nieuwbouw van woningen? ☐ Ja ☐ Nee
- 5.6 Is er sprake van verplaatsing van woningen? ☐ Ja ☐ Nee
- 5.7 Is er sprake van herstructurering? ☐ Ja ☐ Nee
- 5.8 Is er sprake van functiewijziging? ☐ Ja ☐ Nee
- 5.9 Is er sprake van een bedrijfswoning? ☐ Ja ☐ Nee
- 5.10 Is het gebouw bestemd voor kantoren/bedrijven? ☐ Ja ☐ Nee
- 5.11 Wat is de oppervlakte van het gebouw? m²

6

Hoogtebeperkingen (Art. 2.2.2 en 2.2.2a LIB)

- 6.1 Is het object hoger dan de maximale waarden? (Zie kaart in bijlage 4 en 4a van LIB) ☐ Ja ☐ Nee
- 6.2 Wat zijn de RD-coördinaten en/of WGS84-coördinaten van het te realiseren object? Xrd = 115 629 Yrd = 489 473
152 39 169 °N 4 80 882 °E
- 6.3 Wat is de maximum hoogte van het object (incl. opbouw object)? 14,8 m.
- 6.4 Hoogte maaiveld NAP 11,2 m. NAP
- 6.5 Hoogte object t.o.v. NAP 1149,2 m. NAP (Dit is de hoogte van vraag 6.3 en 6.4 tezamen)

DATUM 31-mei-2017

GEEN BEZWAAR / GEZWAAR

INSPECTIE LEEFOMGEVING EN TRANSPORT

Aanvraag

Verklaring van geen bezwaar binnen het bepalingsgebied
van Schiphol
Inspectie Leefomgeving en Transport
Ministerie van Infrastructuur en Milieu

7

Vogelaantrekkelijk grondgebruik/bestemming (Art. 2.2.3 LIB)

7.1 Om welk grondgebruik en/of bestemming gaat het?

- ☐ Industrie in de voedselsector met extramurale opslag of overslag
- ☐ Viskwekerijen met extramurale bassins
- ☐ Opslag of verwerking van afvalstoffen met extramurale opslag of verwerking
- ☐ Natuurreservaten of vogelreservaten
- ☐ Moerasgebieden en oppervlaktewateren groter dan 3 hectare

7.2 Aan welke eisen voldoet het fauna-effectenonderzoek?

- ☐ Inventarisatie terrein van de locatie/instelling, d.w.z. huidige situatie, grondsoort, grondgebruik, aantal en soorten broedvogels, soorten en aantal overwinteraars, voedsellocaties
- ☐ Inventarisatie aanvullende gegevens over soorten, aantallen en gedrag in wijden omgeving: vliegbevingen over, van en naar de luchthaven
- ☐ Inschatting van potentie van de locatie/instelling voor soorten en aantallen m.b.t. broedgelegenheid, slaapplegenheid en voedselaanbod
- ☐ Inschatting o.b.v. bovenstaande potentie van vogelbewegingen over, van en naar de luchthaven
- ☐ Vergelijk punten 1 en 3 en vergelijk de punten 2 en 4
- ☐ Inschatting en conclusie omtrent het (verhoogd) risico
- ☐ Effect en omschrijving van mogelijk te nemen mitigerende dan wel beheersmaatregelen

8

Vaste laserinstallatie (Art. 2.2.4 LIB)

8.1 Is er sprake van een vaste laserinstallatie op gronden aangewezen op kaart bijlage 6?

☐ Ja ☐ Nee

8.2 Hoeveel bedraagt de lichtintensiteit?

$\mu W/cm^2$

8.3 WGS84-coördinaten

° ' " N ° ' " E

RD-coördinaten

Xrd = Yrd =

8.4 Hoogte maaiveld op locatie

m.

8.5 Hoogte lichtbron ten opzichte van het maaiveld

m.

Datum (dd/mm/jj) Begintijd (xx:xx) Eindtijd (xx:xx)

8.6 Data en tijden van de lichtshow

Gegevens lichtbundelrichting

8.7 Hoeveel lichtbundels zijn er aanwezig?

--

8.8 Geef per bundel de bundelrichting aan

Bundelnummer	Horizontale hoek		Vertikale hoek	
	Van	Tot	Van	Tot
	°	°	°	°
	°	°	°	°
Aanvraag

Verklaring van zone besloten binnen het beperkingengebied
rond Schiphol
Inspande Leefomgeving en Transport
Ministerie van Infrastructuur en Milieu

Gegevens laser (indien van toepassing)

8.9 Type laser	☐ Single pulse	☐ Continuous wave	☐ Repetitively pulsed
8.10 Laser medium			
8.11 Kleur			
8.12 Collimatie	MM	MM	MM
8.13 Vermogen	MAX	WATT	MAX
8.14 Bundeldiameter	CM	CM	CM
8.15 Bundeldivergentie	MRAD	MRAD	MRAD
8.16 Pulsenergie	JOULE		JOULE
8.17 Puls lengte	SEC		SEC
8.18 Pulshetingsfrequentie			

Gegevens lichten met hoge intensiteit (indien van toepassing)

8.19 Vermogen	WATT
8.20 Bundel diameter	CM
8.21 Bundel divergentie	•

9

Windturbines (Art. 2.2.2 en 2.2.4 LIB)

9.1 Ashoogte van de windturbine	1.98	m.
9.2 Lengte rotorblad	1.50	m.
9.3 Hoogte van het gedeelte van het gebouw waar de dakturbine is geplaatst	1.11.17	m.
9.4 NAP hoogte maaiveld	1.1.2	m. NAP
9.5 NAP tiphoogte windturbine	1.149.2	m. NAP (Dit is de hoogte van vraag 9.1 + 9.2 + 9.4)
9.6 NAP tiphoogte dakturbine	1.11.17	m. NAP (Dit is de hoogte van vraag 9.1 + 9.2 + 9.3 + 9.4)
9.7 Wat zijn de RD- en/of WGS84 coördinaten van de windturbine?	Xrd = 115629 Yrd = 489473 152.39.16g "N 4.90.882 "E	
9.8 Materiaaluitvoering rotorbladen en mast windturbine (indien bekend)	Beton en Staal (mast) Kruiswiel (bladen)	

10

Bijlagen

- 10.1 Stuur de volgende bijlagen mee
In geval van geluid en/of veiligheidszones
- Een situatieschets van de omgeving van het bouwproject (schaal: 1:1000)
 - De ligging van gebouwen/bouwwerken op het perceel voor bestaande/nieuwe situatie (schaal: 1:100)
 - Per gebouw: bestemming, bouwvlak en maatvoering of geveltekening en plattegrond (schaal 1:100)
 - Per gebouw: bruto vloeroppervlak kantoor-/logistieke bedrijfsruimte (voor zone 2 en 3)
 - Per gebouw: aantal woningen (voor zone 4)
 - Een toelichting op gebruik bij andere geluidgevoelige functies (voor zone 4)
 - Een onderbouwing toepassing ontheffingscriteria (voor zone 4)
 - Een toelichting op het bouwplan waaruit blijkt dat het past binnen het LIB beleidskader. Past het bouwplan niet in het LIB beleidskader, dan bestaat de mogelijkheid om bijzondere omstandigheden aan te voeren
- In geval van hoogtebeperkingen
- Een situatieschets van de omgeving van het bouwproject (schaal: 1:1000)
 - De ligging gebouwen/bouwwerken op het perceel voor bestaande/nieuwe situatie (schaal: 1:100)
 - Per gebouw: bestemming, bouwvlak en maatvoering of geveltekening en plattegrond (schaal 1:100)
 - Per gebouw: materiaalkeuze afwerking buitenkant
 - Tekening per bouwvlak ind. hoekcoördinaten (RD of WGS-84)
 - Bij windturbine(s): overzichtkaart van de locaties met posities/coördinaten
 - Uitdraai LIB-tool (zie <http://lib-schiphol.nl/login>)
- In geval van vogelaantrekkende bestemmingen/grondgebruik
- Een fauna-effectenonderzoek

DATUM

31-mei-2017

Aanvraag

Verklaring van geen bezwaar binnen het bevoegd gebied
aan: Schiphol
Inspectie Leefomgeving en Transport
Ministerie van Infrastructuur en Milieu

GEEN BEZWAAR / ~~BEZWAAR~~

INSPECTIE LEEFOMGEVING EN TRANSPORT

11 Ondertekening

M.1 Naam aanvrager

W.H. Tuitel

☒ Dhr. ☐ Mevr.

M.2 Functie aanvrager

Vergunningverlener


M.3 Handtekening aanvrager



DATUM 31-mei-2017

GEEN BEZWAAR / BEZWAAR

INSPECTIE LEEFOMGEVING EN TRANSPORT

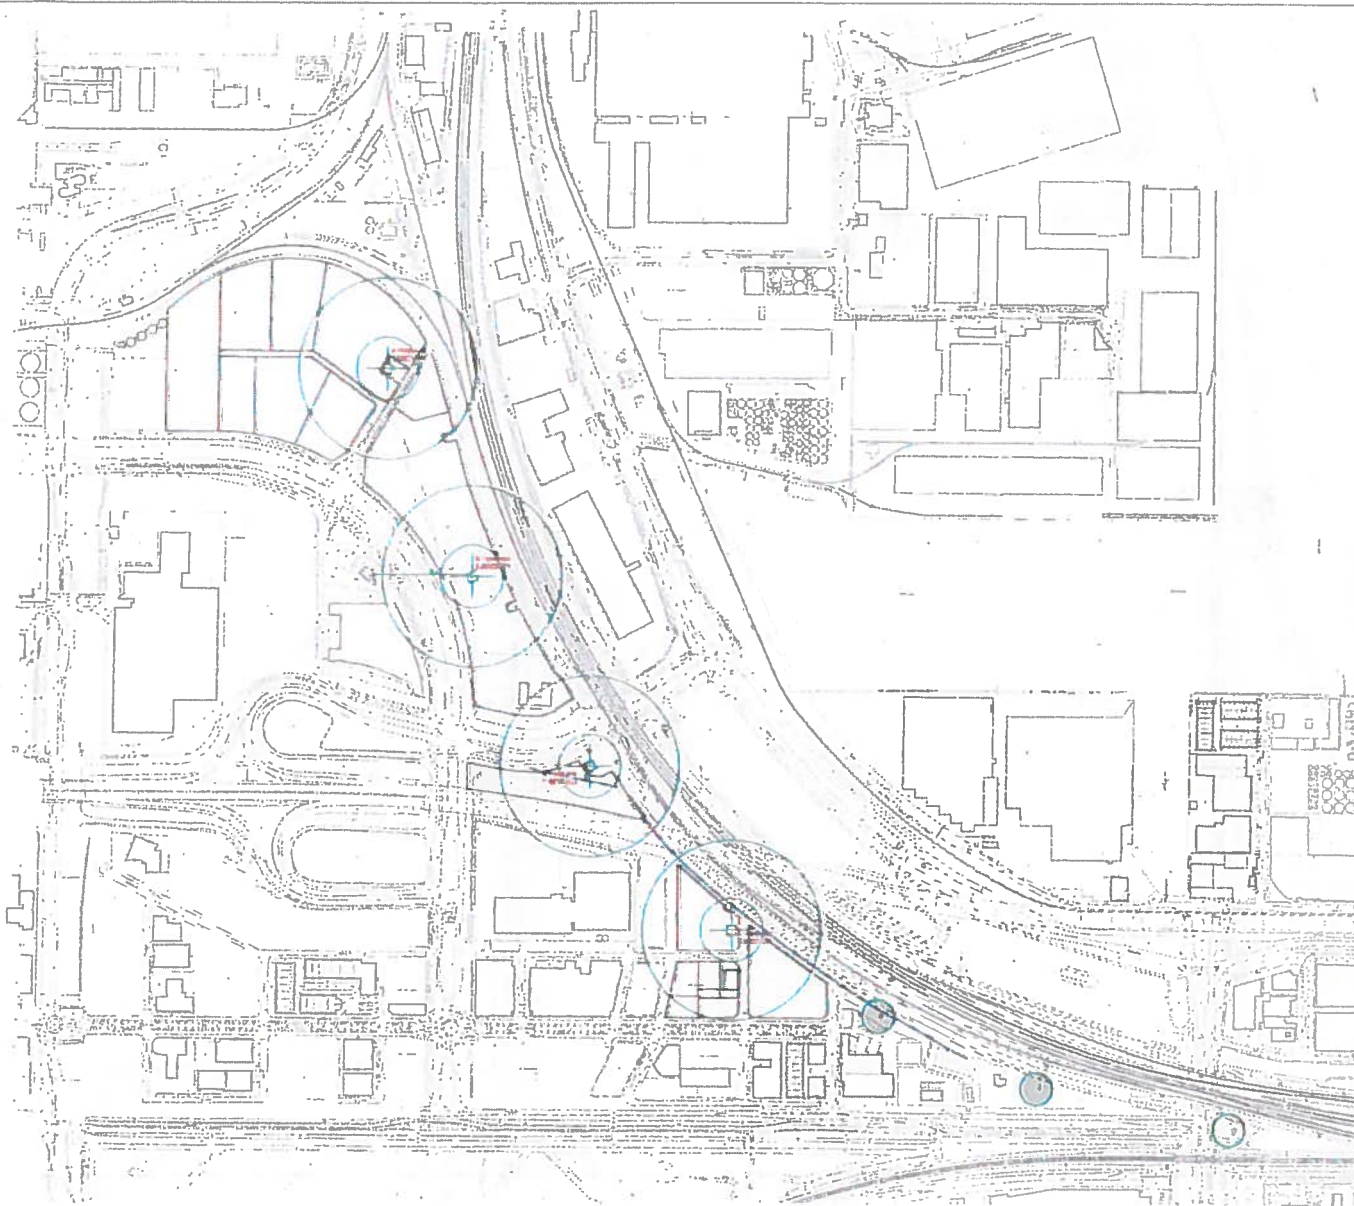

Coördinaten locaties V90 windmolens:

NZ1: 115131.4283, 482773.4254
NZ2: 115254.4630, 482879.0673
NZ3: 115424.6820, 483707.8223
NZ4: 115629.5304, 483473.1788

Projectnaam: Nieuwe windmolens Noordzeeweg

Get: K.Haijema

Datum: 18-01-2017



Gemeente Amsterdam
Nieuw-West


Bezoekadres: Plein '40-'45 nr.1
1064 SW Amsterdam
Postadres: Postbus 2003
1000 CA Amsterdam

Mogelijke contouren gondel	

DATUM 31-mei-2017

GEEN BEZWAAR / ~~BEZWAAR~~

INSPECTIE LEEFOMGEVING EN TRANSPORT

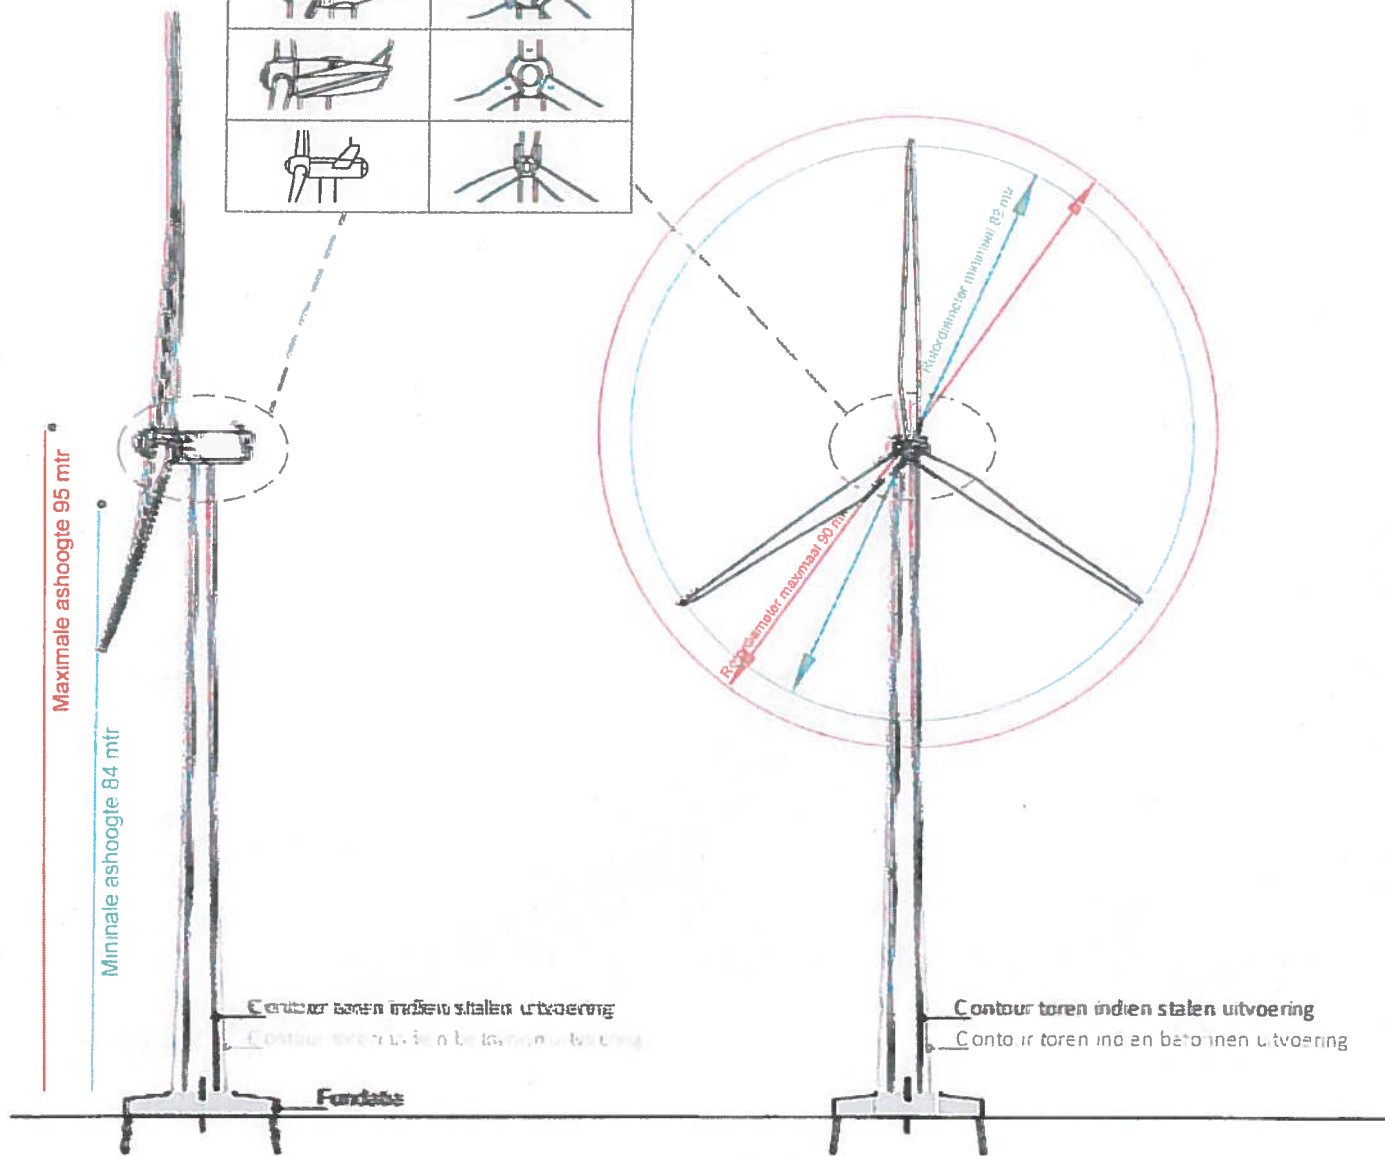

Aanzicht Windturbine Windlocatie Havenwind	Get: HK	Datum: 24-03-2017
	Formaat: A4	Schaal: 1:1000
	Tekeningnummer: 17002-01	
	 Bosch & van Rijn experts in renewable energy Groenmarktstraat 56 3521 AV Utrecht info@boschenvanrijn.nl www.boschenvanrijn.nl	