H
30
ZONE

Koivistokade

SELECTIE
- ORA_selectiepand_centroid

TOPO_LIJNEN
- GBK_huisnummers
- GBK_straatnaam
- GBK_beschrijving
- GBK_waternaam
- GBK_gevel
- GBK_hoofdgebouwgevel_onzichtb
- GBK_bijgebouw
- GBK_bijgeb_gevel_onzichtb
- GBK_scheidingsmuur
- GBK_scheidingsmuur_onzichtb
- GBK_tussenmuur_onzichtb
- GBK_overbouw_onzichtb
- GBK_luifel
- GBK_luifel_onzichtb
- GBK_ligplaats
- GBK_ligplaats_onzichtb
- GBK_standplaats
- GBK_standplaats_onzichtb
- GBK_pilaar
- GBK_pilaar_onzichtb
- GBK_walbescherming
- GBK_walbescherming_onzichtb
- GBK_kademuur
- GBK_kademuur_onzichtb
- GBK_kant_water
- GBK_kant_water_onzichtb
- GBK_kant_weg
- GBK_kant_weg_onzichtb

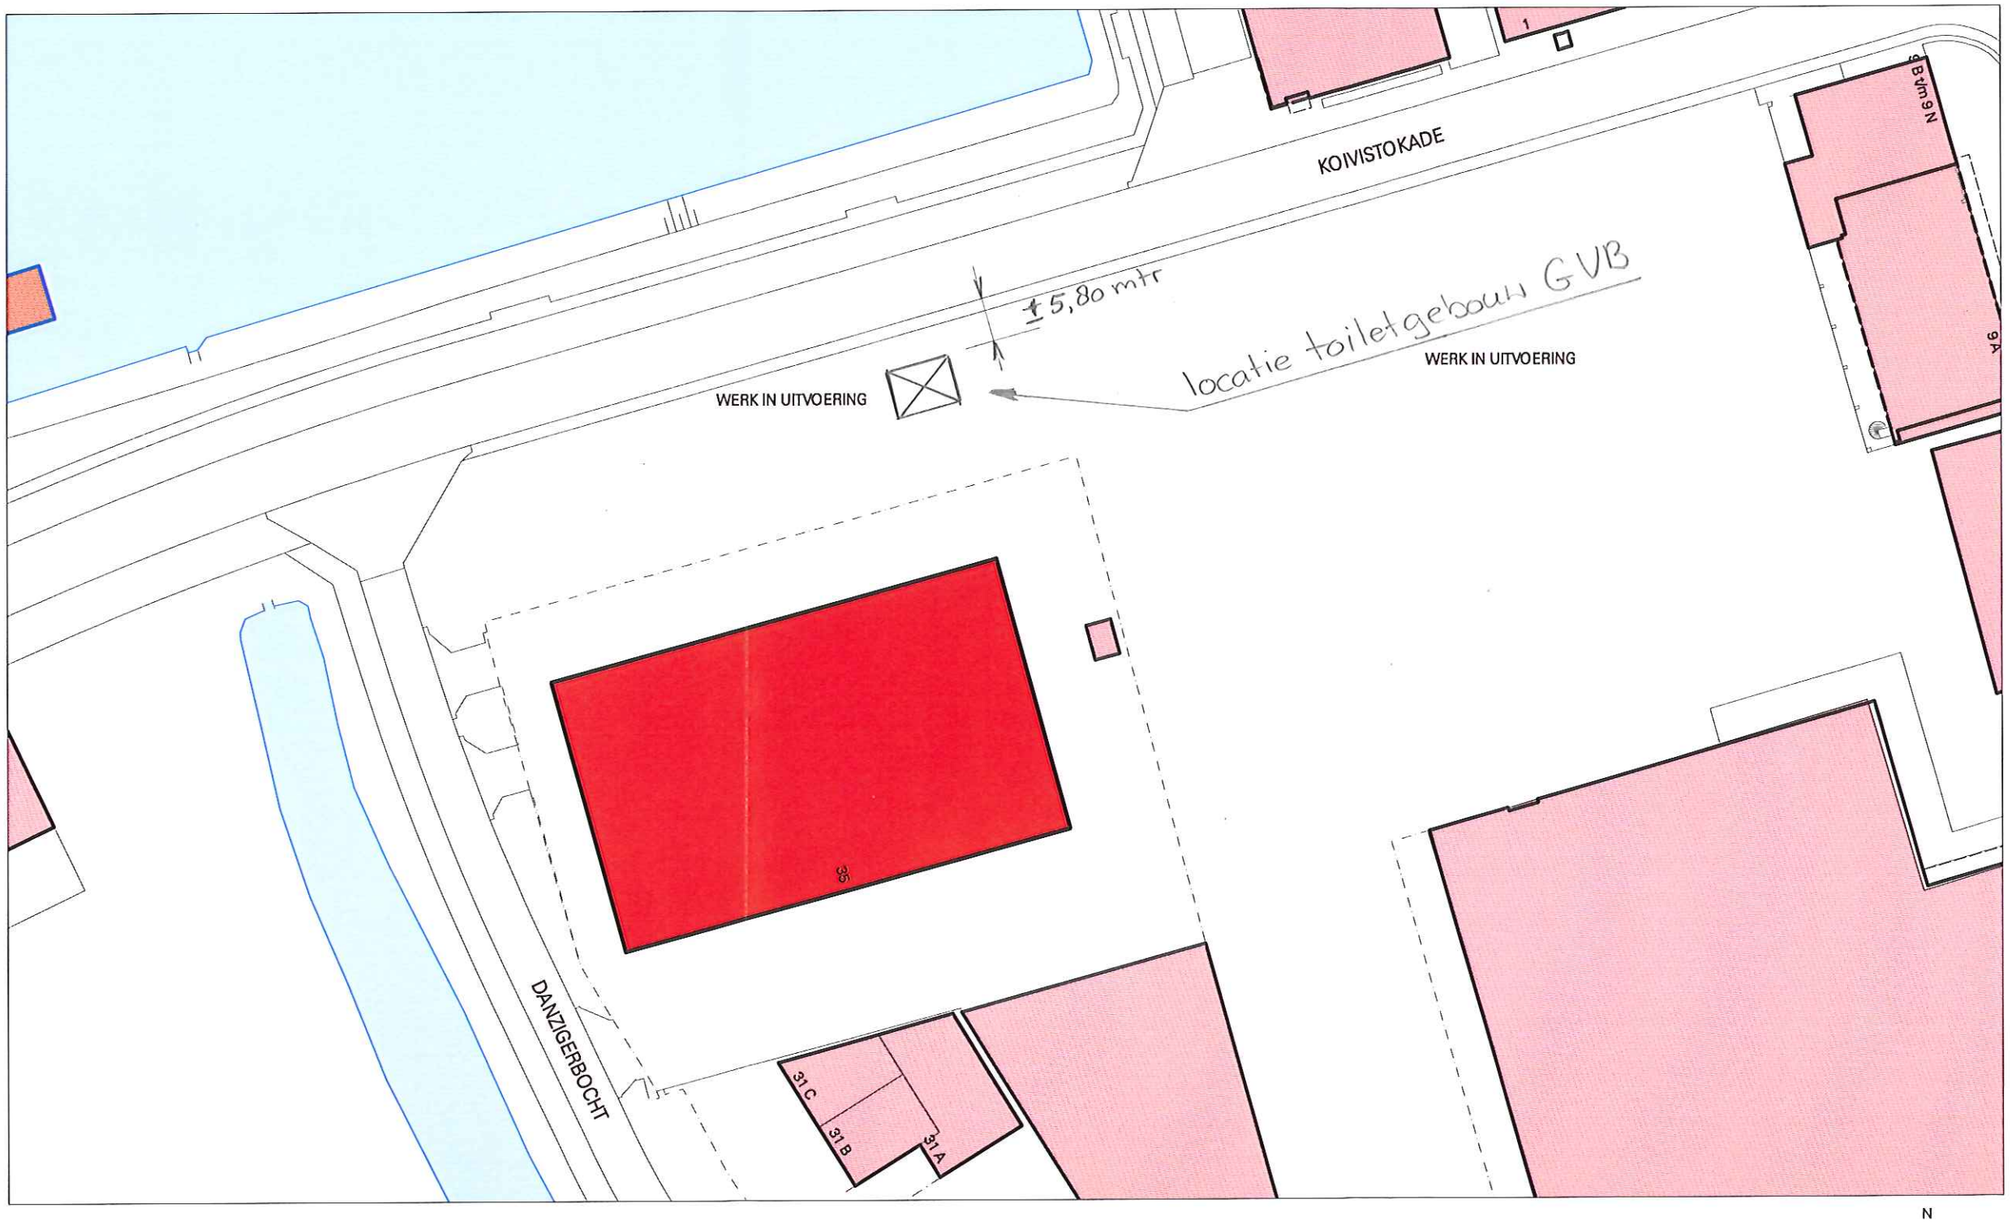

SCALE 1 : 800

20 0 20 40 60

METERS

N

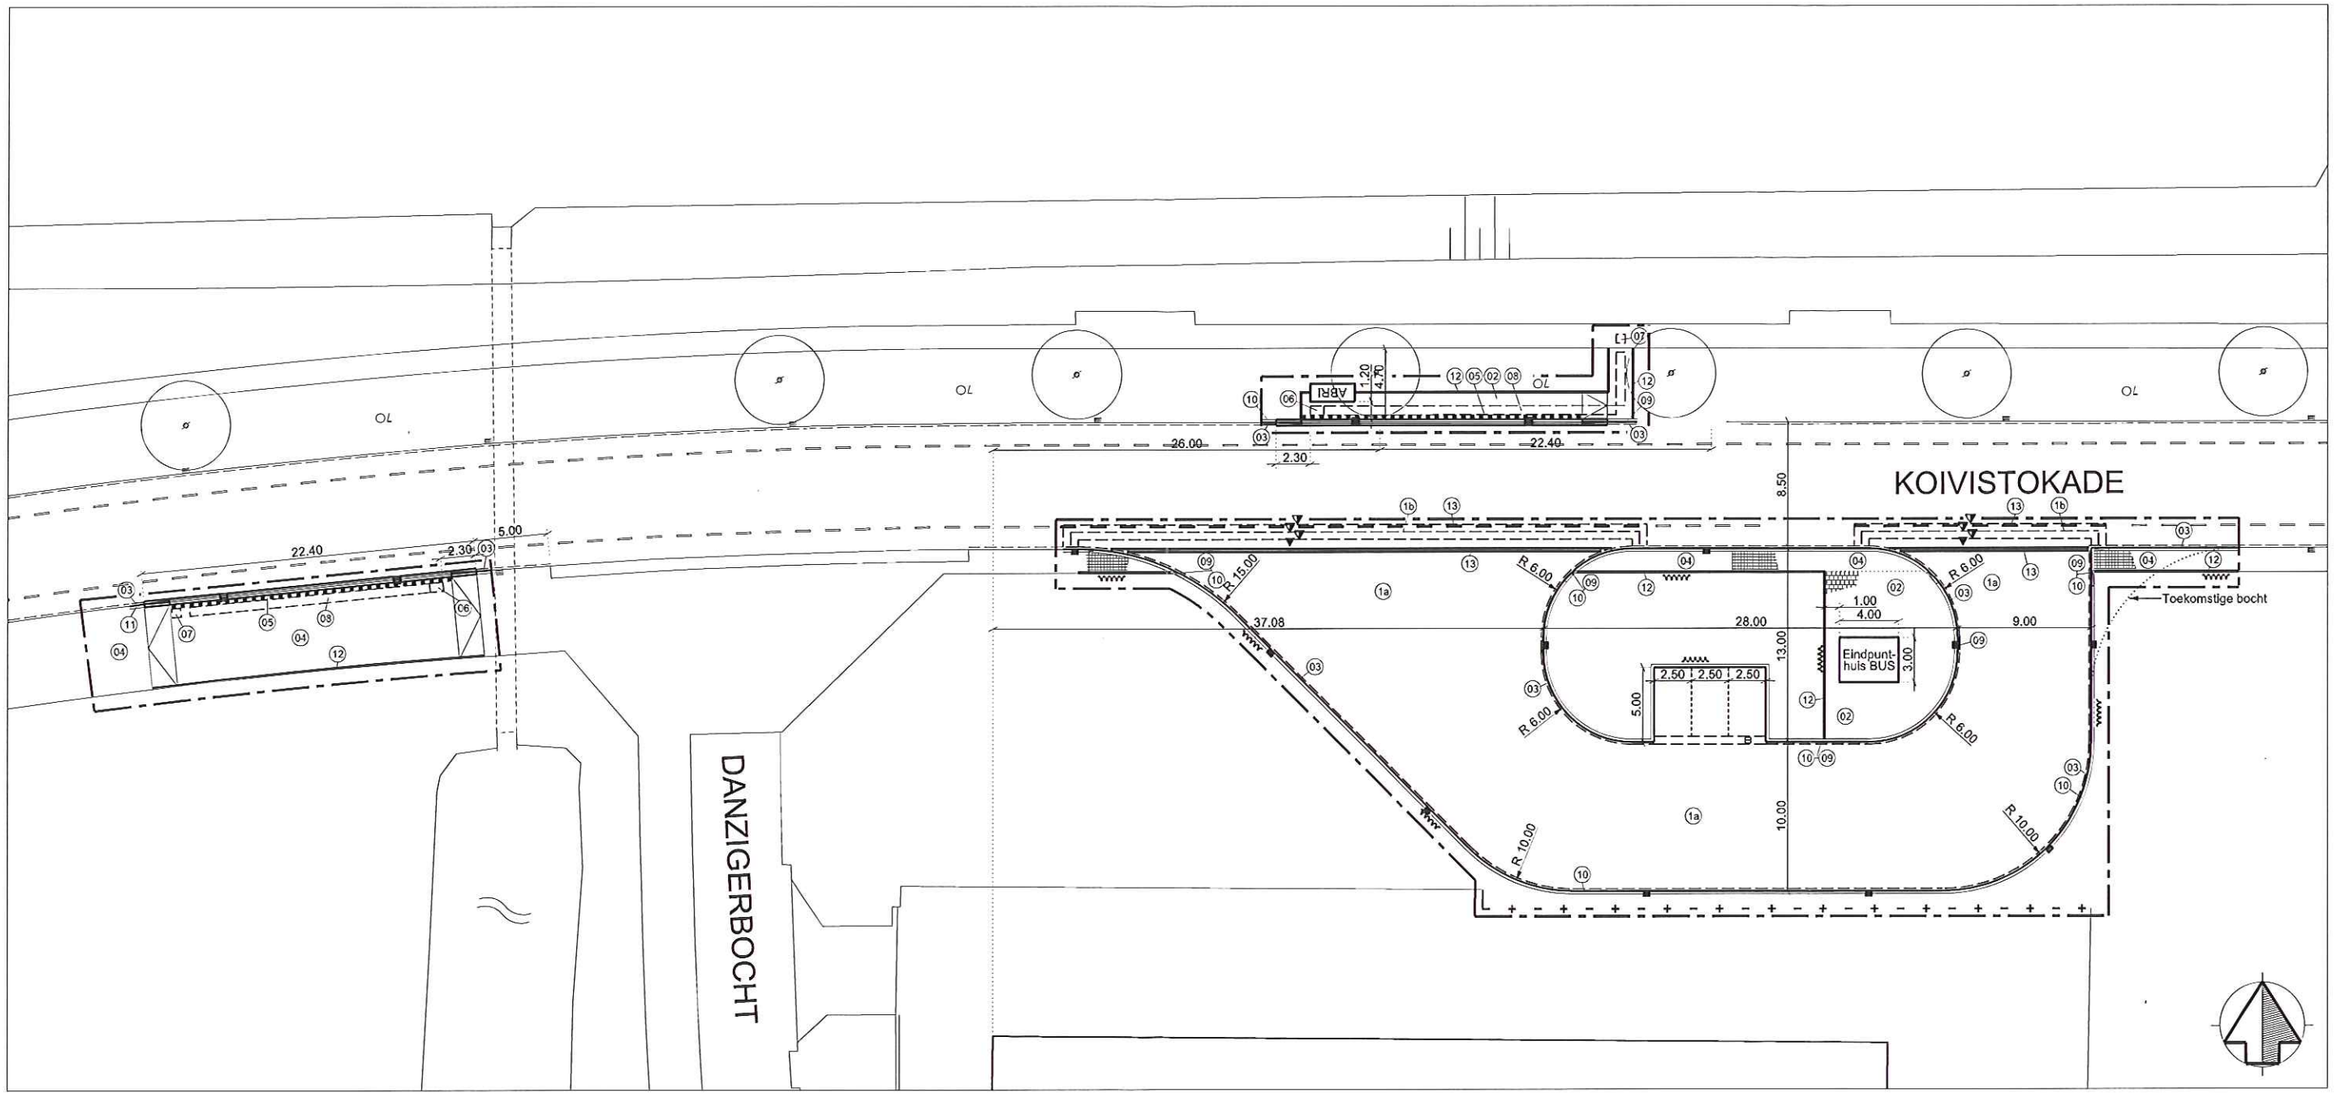

MATERIAALLIJST NIEUW:

(1a) Asfalt: constructie n.t.b.
(1b) Trapvrees asfalt: constructie n.t.b.
(02) Betontegels: 300x300x50 mm, grijs, halfsteens
(03) Betontegels: 150x300x80 mm, grijs, goottegel
(04) Betontegels: 200x200x800 mm, zwart, blokverband
(05) Betontegels: 300x300x50 mm, zwart/wit, haltetegels
(06) Rubber waarschuwingstegels: 300x300x80 mm, met klank
(07) Noppentegels: 300x300x60 mm, geel
(08) Geleidelijntegels: 300x300x60 mm, wit
(09) Trottoirband: 180/200x250 mm, basalt/porfier, in specie
(10) Trottoirband: 180/200x250 mm, basalt/porfier, in specie met steunrug
(11) Verloopband: 180/200x250 - 50/200x250 mm, basalt/porfier, in specie
(12) Opsluitband: 100x200 mm, grijs
(13) Termoplastisch materiaal

Basislegenda

- Rioolput
- Trottoirkolk/bandkolk
- Roosterkolk
- Lichtmast
- Trammast
- Lichttrammast
- Verkeerslicht
- Lichtmast+verkeerslicht
- Verkeersbord
- Lichtmast + verkeersbord
- Lichtmast + reclamebord
- Verkeerszuil
- Gele koker + bord
- Parkeermeter
- Schakelkast verkeerspolitie
- Taxitelefoon
- Papierbak
- Antiparkeerpaal
- Parkeerautomaat
- ANWBpaal
- Brievenbus
- Zandkist
- Haltebord
- Telefooncel
- Reclamezuil
- Antiparkeerpaal uitneembaar
- Antiparkeerblok
- Bank
- Mupi
- Fietsenrek
- Brandkraan
- Brandkraan bovengronds
- Brandkraan ondergronds
- Pelfijter
- Parkeerbeugel
- Boei
- Kelderluik
- Hekwerk
- Schutting
- Werkgrens
- Te verwijderen
- Bestaand asfalt (in asfalt)
- Nieuw asfalt (wijzend naar)
- Frezen/uitvullen (wijzend naar)
- Openbaar groen
- Boom te verwijderen
- Boom bestaand / blijvend
- Boom te planten
- Bestaand
- Vervallen
- Nieuw
- 1.23+ Hoogtemaat bestaand
- 1.23+ Hoogtemaat nieuw

Project:
Koivistokade
Busstation

Onderwerp:
Nieuwe situatie
Incl. bestaande situatie

Fase:	Status:	Datum:
Wenstracé	Aanvraag	14-07-2014
Opsteller: M. Sneekes	Goedgekeurd vrijgegeven:	Paraaf: P. Staal
Besteknummer:	Tekeningnummer: 201422	Schaal: 1:200
Formaat: A1	Bladnummer: 01	Aantal bladen: 01

Opdrachtgever:
Port of Amsterdam
De Ruijterkade 7
1013 AA Amsterdam
Tel 020 5245345
Fax 020 5245421
www.portofamsterdam.nl

Ingenieursbureau:
Staal Engineering BV
Ingenieursbureau voor maatvoeringbeheer
Jan Schelemaat 15b
1064 CC Amsterdam
Tel 020 7752-070
gsaal@staalengineering.nl

Ruimtenummertabel

Ruimtenr	Omschrijving	Opp [m²]
0.01		1.38
0.02	Meterkast	0.15
0.03	Verkeersruimte	3.45
0.04	Heren toilet	1.74
0.05	Heren toilet	1.52
0.06	Dames toilet	1.47

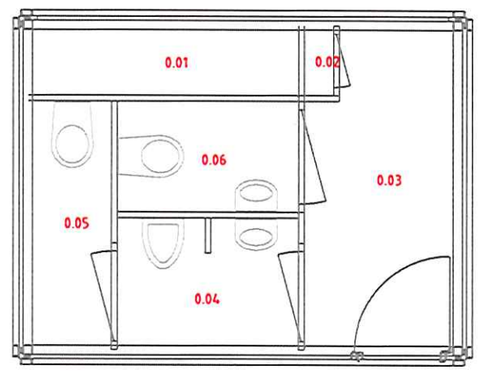

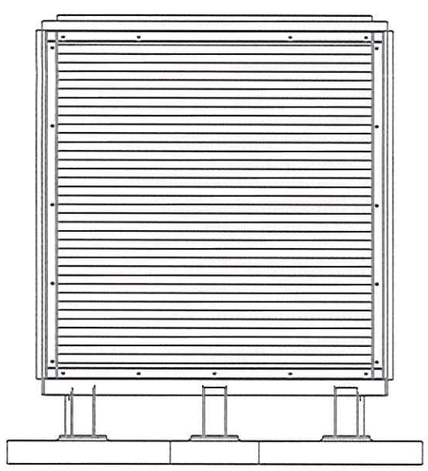

VOORAANZICHT:

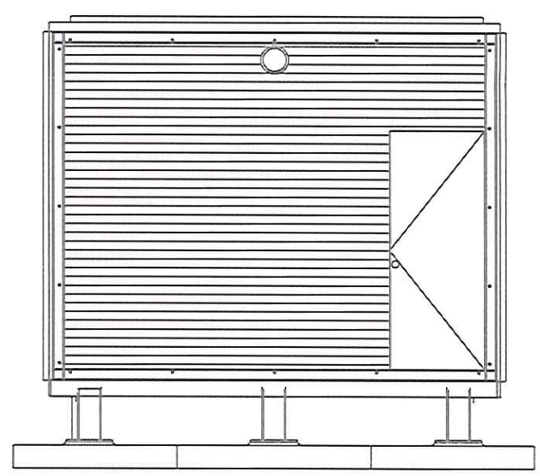

ZIJAANZICHT:

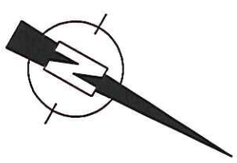

SCHAAL: 0 0.5 1 2 3 4 5 m.

Code	Datum	Omschrijving wijziging	Gewijzigd	Gecontroleerd

Locatie: Eindpunthuis BUS - Lijn 22

Adres: Zaanstraat 206
Plaats: Amsterdam

Omschrijving: (B1) Bouwkundige plattegrond
Begane grond

Locatiecode: 73
Discipline: Bouwkundig
Schaal: 1:50
Formaat: A3
Status: As-Built
Tekeningnr: 73_00_B1_01

Getekend: DVE
Aanmaakdatum: 11-12-2013

GVB
Facilitair Bedrijf
Provinciale weg 4
1112 XT Diemen
Tel: (020) 4606830

getekend met StabiCAD ®