GEMEENTE DRUNEN

GEMEENTE 's HERTOGENBOSCH

GEMEENTE VUGHT

GEMEENTE HELVOIRT

nog niet onherroepelijke plangedeelten

goedkeuring onthouden door G.S.

Bij Koninklijk besluit van 4 FEBRUARI 1992 No. 54 Corr/HK is alsnog goedkeuring ~~verleend~~/onthouden aan ~~het~~/de als volgt aangegeven ~~plandeel~~/plandelen.

De Minister, voor deze de Directeur Juridische Zaken.

GEMEENTE VLIJMEN
BESTEMMINGSPLAN BUITENGEBIED
BLAD ZUID

inv.	okt.	inv.	nov.
1988	1988	1990	1990
okt.			
1991			

werk .3 blad VL 8402b

schaal 1:5000 datum December 1987 getekend H.K. formaat 87 x 147

VAN HOYTEMA + STOELINGA + MARGRY B.V.
ARCHITEKTEN STEDEBOUWKUNDIGEN ADVISEURS
Meerten Verhoffstraat 34, 4811 AS Breda, tel. 076-22 52 62

Legenda en Voorblad Blad-Noord

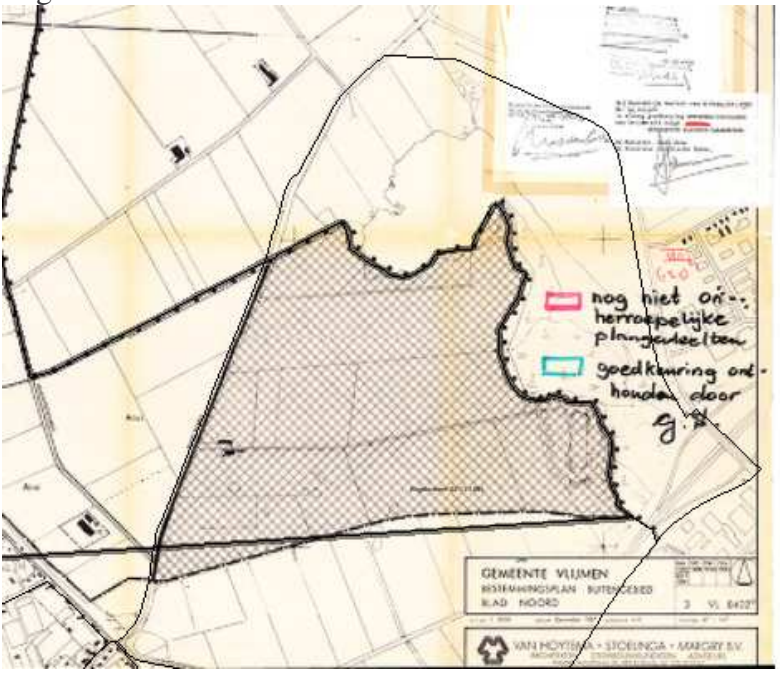

Legenda en Voorblad Blad-Zuid

BESTEMMINGEN

A	AGRARISCH GEBIED
(pr)	primair
(gl)	glastuinbouwgebied
(lo)	openheid met landschappelijke waarde
(lo+h)	openheid met hoge landschappelijke waarde
(lk)	landschappelijke en/of kultuurhistorische waarde
(lk+h)	hoge landschappelijke en/of kultuurhistorische waarde
(na)	natuurwaarde
(nr)	natuurrandligging
(kr)	kernrandgebied
(zb)	zonder bebouwing

BOSGEBIED

NATUURGEBIED

HOUTOPSTANDEN

BIJZONDERE DOELEINDEN

BEGRAAFPLAATS

WOONDOELEINDEN A

WOONDOELEINDEN B

WOONDOELEINDEN C

R — REKREATIEWONING

SPORTDOELEINDEN

MA — MANEGE

HK — HONDENKENNEL

LB — AGRARISCH LOONBEDRIJF

TB — AGRARISCH TOELEVERINGSBEDRIJF

BD — BEDRIJFSDOELEINDEN

VERKEERSDOELEINDEN
wegen van 1e orde (internationaal van belang)
overige wegen
fietspad

DIJK

WATER (I.OOP) MET WALLEKANT

LEIDINGEN
25 / 25 — hoogspanningsleiding
3 — belemmeringenzone in meters gemeten uit de as ondergrondse leidingen

leidingzone

straalpad
33° nap — hoogteligging in meters t.o.v. nap

WATERWINBEDRIJF

WATERWINGEBIED

AANDUIDINGEN

TOPOGRAFISCHE GEGEVENS

PLANGRENS

GEBIED NIET OPGENOMEN IN B.P. BUITENGEBIED

BESTEMMINGSGRENS

BOUWGRENS

22 / 22 — BOUWGRENS GELUIDGEVOELIGE OBJEKTEN IN METERS GEMETEN UIT DE AS VAN DE WEG

BOUWVLAK

AGRARISCH BOUWVLAK

(a) — op afstand gekoppeld

AFZONDERLIJKE BESTEMMINGSVLAKEN - WOONDOELEINDEN A -

2 — ZONE BOUWLOKATIE(S)
MAXIMUM AANTAL BOUWLOKATIES

(2) — NADERE AANDUIDING

E — EENDENKOOI

A — TERREIN VAN OUDHEIDKUNDIGE BETEKENIS

S — GEBIED TE WIJZIGEN NAAR SPORTDOELEINDEN

DIJK MET LANDSCHAPPELIJKE WAARDE

DIJK MET NATUURWAARDE

Verleend bij besluit van de Raad der gemeente Vlijmen d.d. 22 APR. 1991 met bericht
DE SECRETARIS VAN VLIJMEN

GOED KEURING ONTHOUDEN DOOR GS/KROON

GEMEENTE VLIJMEN
BESTEMMINGSPLAN BUITENGEBIED RENVOOI

mei 1988	okt. 1988	mei 1990	nov 1990	april 1991

3 VL 8402c

schaal: datum: December 1987 getekend: H.K. formaat: 59 x 84

VAN HOYTEMA + STOELINGA + MARGRY B.V.
ARCHITEKTEN STEDEBOUWKUNDIGEN ADVISEURS
Meerten Verhoffstraat 34, 4811 AS Breda, tel. 076-22 52 62