GEMEENTE HEUSDEN
GEMEENTE 's HERTOGENBOSCH
Bokhovense overlaatsloot
BUITENWAARDENWEG
DE OMLOOP
Luisbroekse wetering
MAASHOEVENWEG
HAARSTEEGSE WIEL
Zeggelaarse wetering
VELDWEG
Koningsvliet
HET ZAND
Oude weteringsloot
DE HOEVEN
De donkersloop
Tuinbouwsloot
HONGERENBURGSEWEG
Grote kavelingsloot
Kleine kavelingsloot
BRUKAMP
SLEGERSLAAN
A(lo)
A(lo+nr)
A(lo+h)
A(lo+h+nr)
A(na)
A(nr+zb)
A(zb)
A(lk+h)
A(pr)
A(kr)
A(pr+gl)
A(kr+zb)
A(kr+gl)
E
AL
AT
R

nog niet onherroepelijke plangedeelten

goedkeuring onthouden door G.S.

VIII b
(1+h 5)

48082
~~Op grond van artikel 28, lid 1, van de [illegible] onherroepelijk~~

's-Hertogenbosch, 10-12-1991
Gedeputeerde Staten van Noord-Brabant,
namens deze,
de griffier der staten

Behoort bij besluit van Gedeputeerde Staten van Noord-Brabant van 10-12-1991 NR-48082
Mij bekend,
de griffier der staten
Modderkolk
mr. drs. F.J. Modderkolk

Bij Koninklijk besluit van 4 FEBRUARI 1994
No. 94.000942
is alsnog goedkeuring ~~verleend~~/onthouden
aan het/~~de~~ als volgt
aangegeven plandeel/~~plandelen~~.

De Minister, voor deze
de Directeur Juridische Zaken,

GEMEENTE VLIJMEN
BESTEMMINGSPLAN BUITENGEBIED
BLAD NOORD

mei 1988 april 1991	okt. 1988	mei 1990	nov. 1990

3 VL 8402ᵃ

schaal 1 : 5000 datum December 1987 getekend H.K. formaat 87 × 147

VAN HOYTEMA + STOELINGA + MARGRY B.V.
ARCHITEKTEN STEDEBOUWKUNDIGEN ADVISEURS
Meerten Verhoffstraat 34, 4811 AS Breda, tel. 076-225262

Legenda en Voorblad Blad-Noord

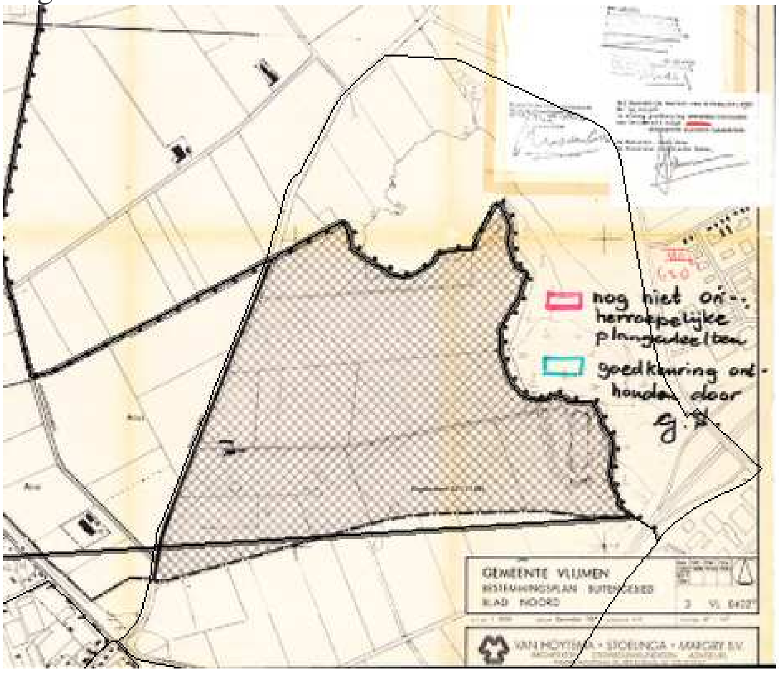
nog niet onherroepelijke plangedeelten
goedkeuring onthouden door G.S.
GEMEENTE VLIJMEN
BESTEMMINGSPLAN BUITENGEBIED
BLAD NOORD
3 VL 0402
VAN HOYTEMA • STOELINGA • MARGRY B.V.

Legenda en Voorblad Blad-Zuid

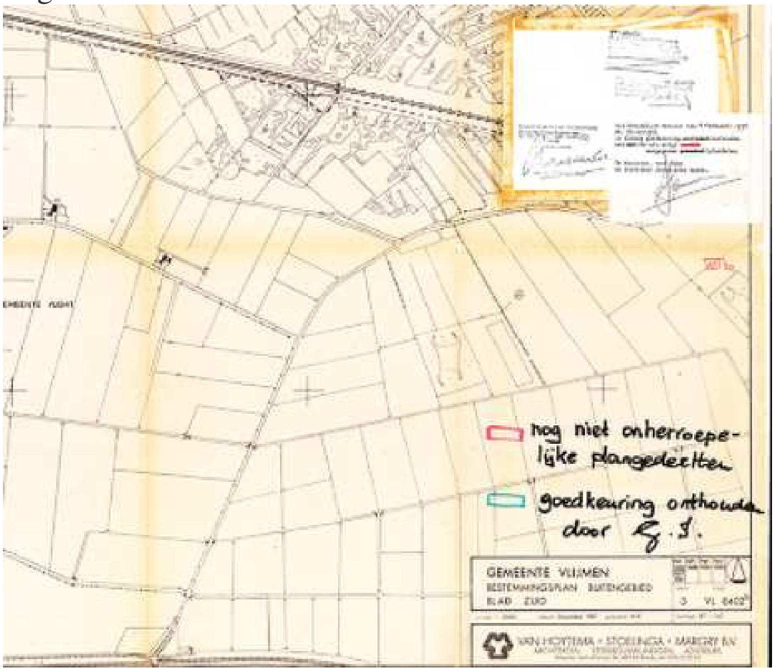
nog niet onherroepelijke plangedeelten
goedkeuring onthouden door G.S.
GEMEENTE VLIJMEN
BESTEMMINGSPLAN BUITENGEBIED
BLAD ZUID
3 VL 0402
VAN HOYTEMA • STOELINGA • MARGRY B.V.

BESTEMMINGEN

A	AGRARISCH GEBIED
(pr)	primair
(gl)	glastuinbouwgebied
(lo)	openheid met landschappelijke waarde
(lo+h)	openheid met hoge landschappelijke waarde
(lk)	landschappelijke en/of kultuurhistorische waarde
(lk+h)	hoge landschappelijke en/of kultuurhistorische waarde
(na)	natuurwaarde
(nr)	natuurrandligging
(kr)	kernrandgebied
(zb)	zonder bebouwing

●	BOSGEBIED
○	NATUURGEBIED
⠿	HOUTOPSTANDEN
▨	BIJZONDERE DOELEINDEN
+	BEGRAAFPLAATS

▤	WOONDOELEINDEN A
▦	WOONDOELEINDEN B
▦	WOONDOELEINDEN C
R	REKREATIEWONING
▦	SPORTDOELEINDEN
MA	MANEGE
■	HONDENKENNEL
L	AGRARISCH LOONBEDRIJF
■	AGRARISCH TOELEVERINGSBEDRIJF
BD	BEDRIJFSDOELEINDEN
	VERKEERSDOELEINDEN
═	wegen van 1e orde (internationaal van belang)
═	overige wegen
┅	fietspad
▨	DIJK
⩘	WATER (LOOP) MET WALLEKANT
	LEIDINGEN
㉕	hoogspanningsleiding
㉕	belemmeringenzone in meters gemeten uit de as
3	ondergrondse leidingen
▯	leidingzone
☒	straalpad
33°nap	hoogteligging in meters t.o.v. nap
≋	WATERWINBEDRIJF
⠿	WATERWINGEBIED

AANDUIDINGEN

◸	TOPOGRAFISCHE GEGEVENS
● ● ● ●	PLANGRENS
▩	GEBIED NIET OPGENOMEN IN B.P. BUITENGEBIED
──	BESTEMMINGSGRENS
─ ─	BOUWGRENS
22	BOUWGRENS GELUIDGEVOELIGE OBJEKTEN IN METERS GEMETEN UIT DE AS VAN DE WEG
☐	BOUWVLAK
☐	AGRARISCH BOUWVLAK
(a)	op afstand gekoppeld
▤	AFZONDERLIJKE BESTEMMINGSVLAKKEN - WOONDOELEINDEN A -
←2→	ZONE BOUWLOKATIE(S) MAXIMUM AANTAL BOUWLOKATIES
②	NADERE AANDUIDING
E	EENDENKOOI
A	TERREIN VAN OUDHEIDKUNDIGE BETEKENIS
S	GEBIED TE WIJZIGEN NAAR SPORTDOELEINDEN
▥	DIJK MET LANDSCHAPPELIJKE WAARDE
▥	DIJK MET NATUURWAARDE

Behoort bij besluit van de Raad der
gemeente Vlijmen d.d. 22 APR. 1991
mij bekend
DE SECRETARIS VAN VLIJMEN

GOED KEURING
ONTHOUDEN
DOOR GS / KROON

GEMEENTE VLIJMEN
BESTEMMINGSPLAN BUITENGEBIED
RENVOOI

mei 1988 april 1991	okt. 1988	mei 1990	nov 1990

3 VL 8402^c

schaal:
datum: December 1987
getekend: H.K.
formaat: 59 x 84

VAN HOYTEMA + STOELINGA + MARGRY B.V.
ARCHITEKTEN STEDEBOUWKUNDIGEN ADVISEURS
Meerten Verhoffstraat 34, 4811 AS Breda, tel. 076-225262